


Котельная

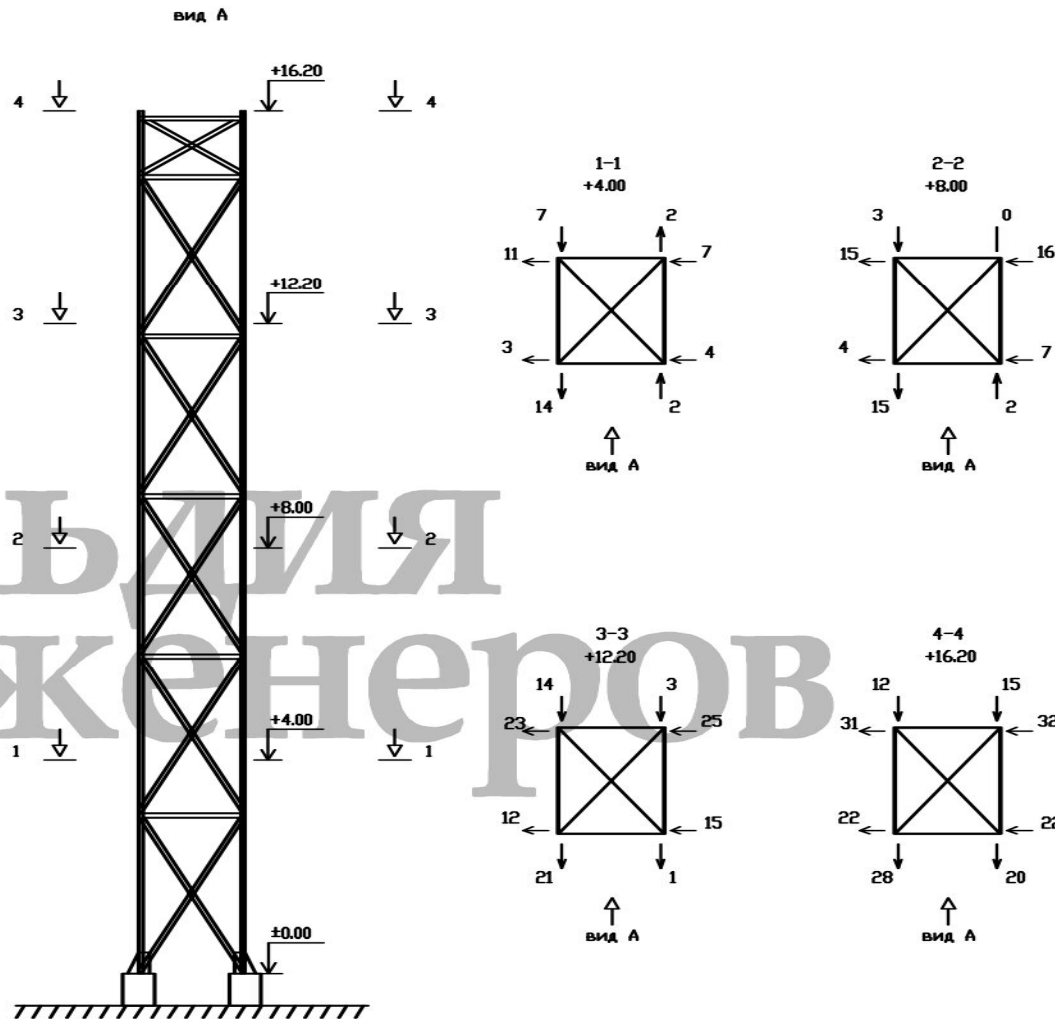

Примечания:

1. на исполнительной схеме показаны отклонения вертикальных элементов несущей фермы дымовых труб от вертикали относительно положения на отметке $\pm 0,00$;
2. все отклонения показаны **в миллиметрах**, стрелка показывает направление смещения от вертикали;
3. за отметку $\pm 0,00$ принят низ пятки несущей металлической конструкции;
4. отметки и размеры показаны **в метрах**.

						Исполнительная документация			
						Складской комплекс ЗАО "Меркурий" Московская обл. Мытищинский р-он с. Виноградово			
Изм.	Кол-во	Лист	№ док.	Подпись	Дата	Несущая ферма дымовых труб котельной	стадия	лист	листов
									1
						Исполнительная схема вертикального положения		